

FÖRESKRIFTER -

GÄLLANDE NORMER
BBR 2008 OCH BKR 2003


LASTFÖRUTSÄTTNINGAR
BALKAR AV KKR 250x250x6 OCH KKR 180x180x6:
BALKAR DIMENSIONERAS FÖR EN VERTIKAL
PUNKTLAST I BALKMITT MED Pd= 18 kN OCH
TILLHÖRANDE NORMALKRAFT MED 18 kN.

STÅL
UTFÖRANDEKLASS: GC
SVETSKLASS: WC
SKÄRKLASS: Sk2
SKRUVFÖRBANDSKLASS: S1
SVETSELEKTROD: S10D


STÅLKVALITETER:
KKR-PROFILER: S355J2H
PLATTSTÅL: S355J2

MÄTTSÄTTNING:
MÄTT KONTROLLERAS PÅ PLATS FÖRE
TILLVERKNING.

MÅLNING:
MÅLNING UTFÖRES MED LIKA BEF. STÅL.

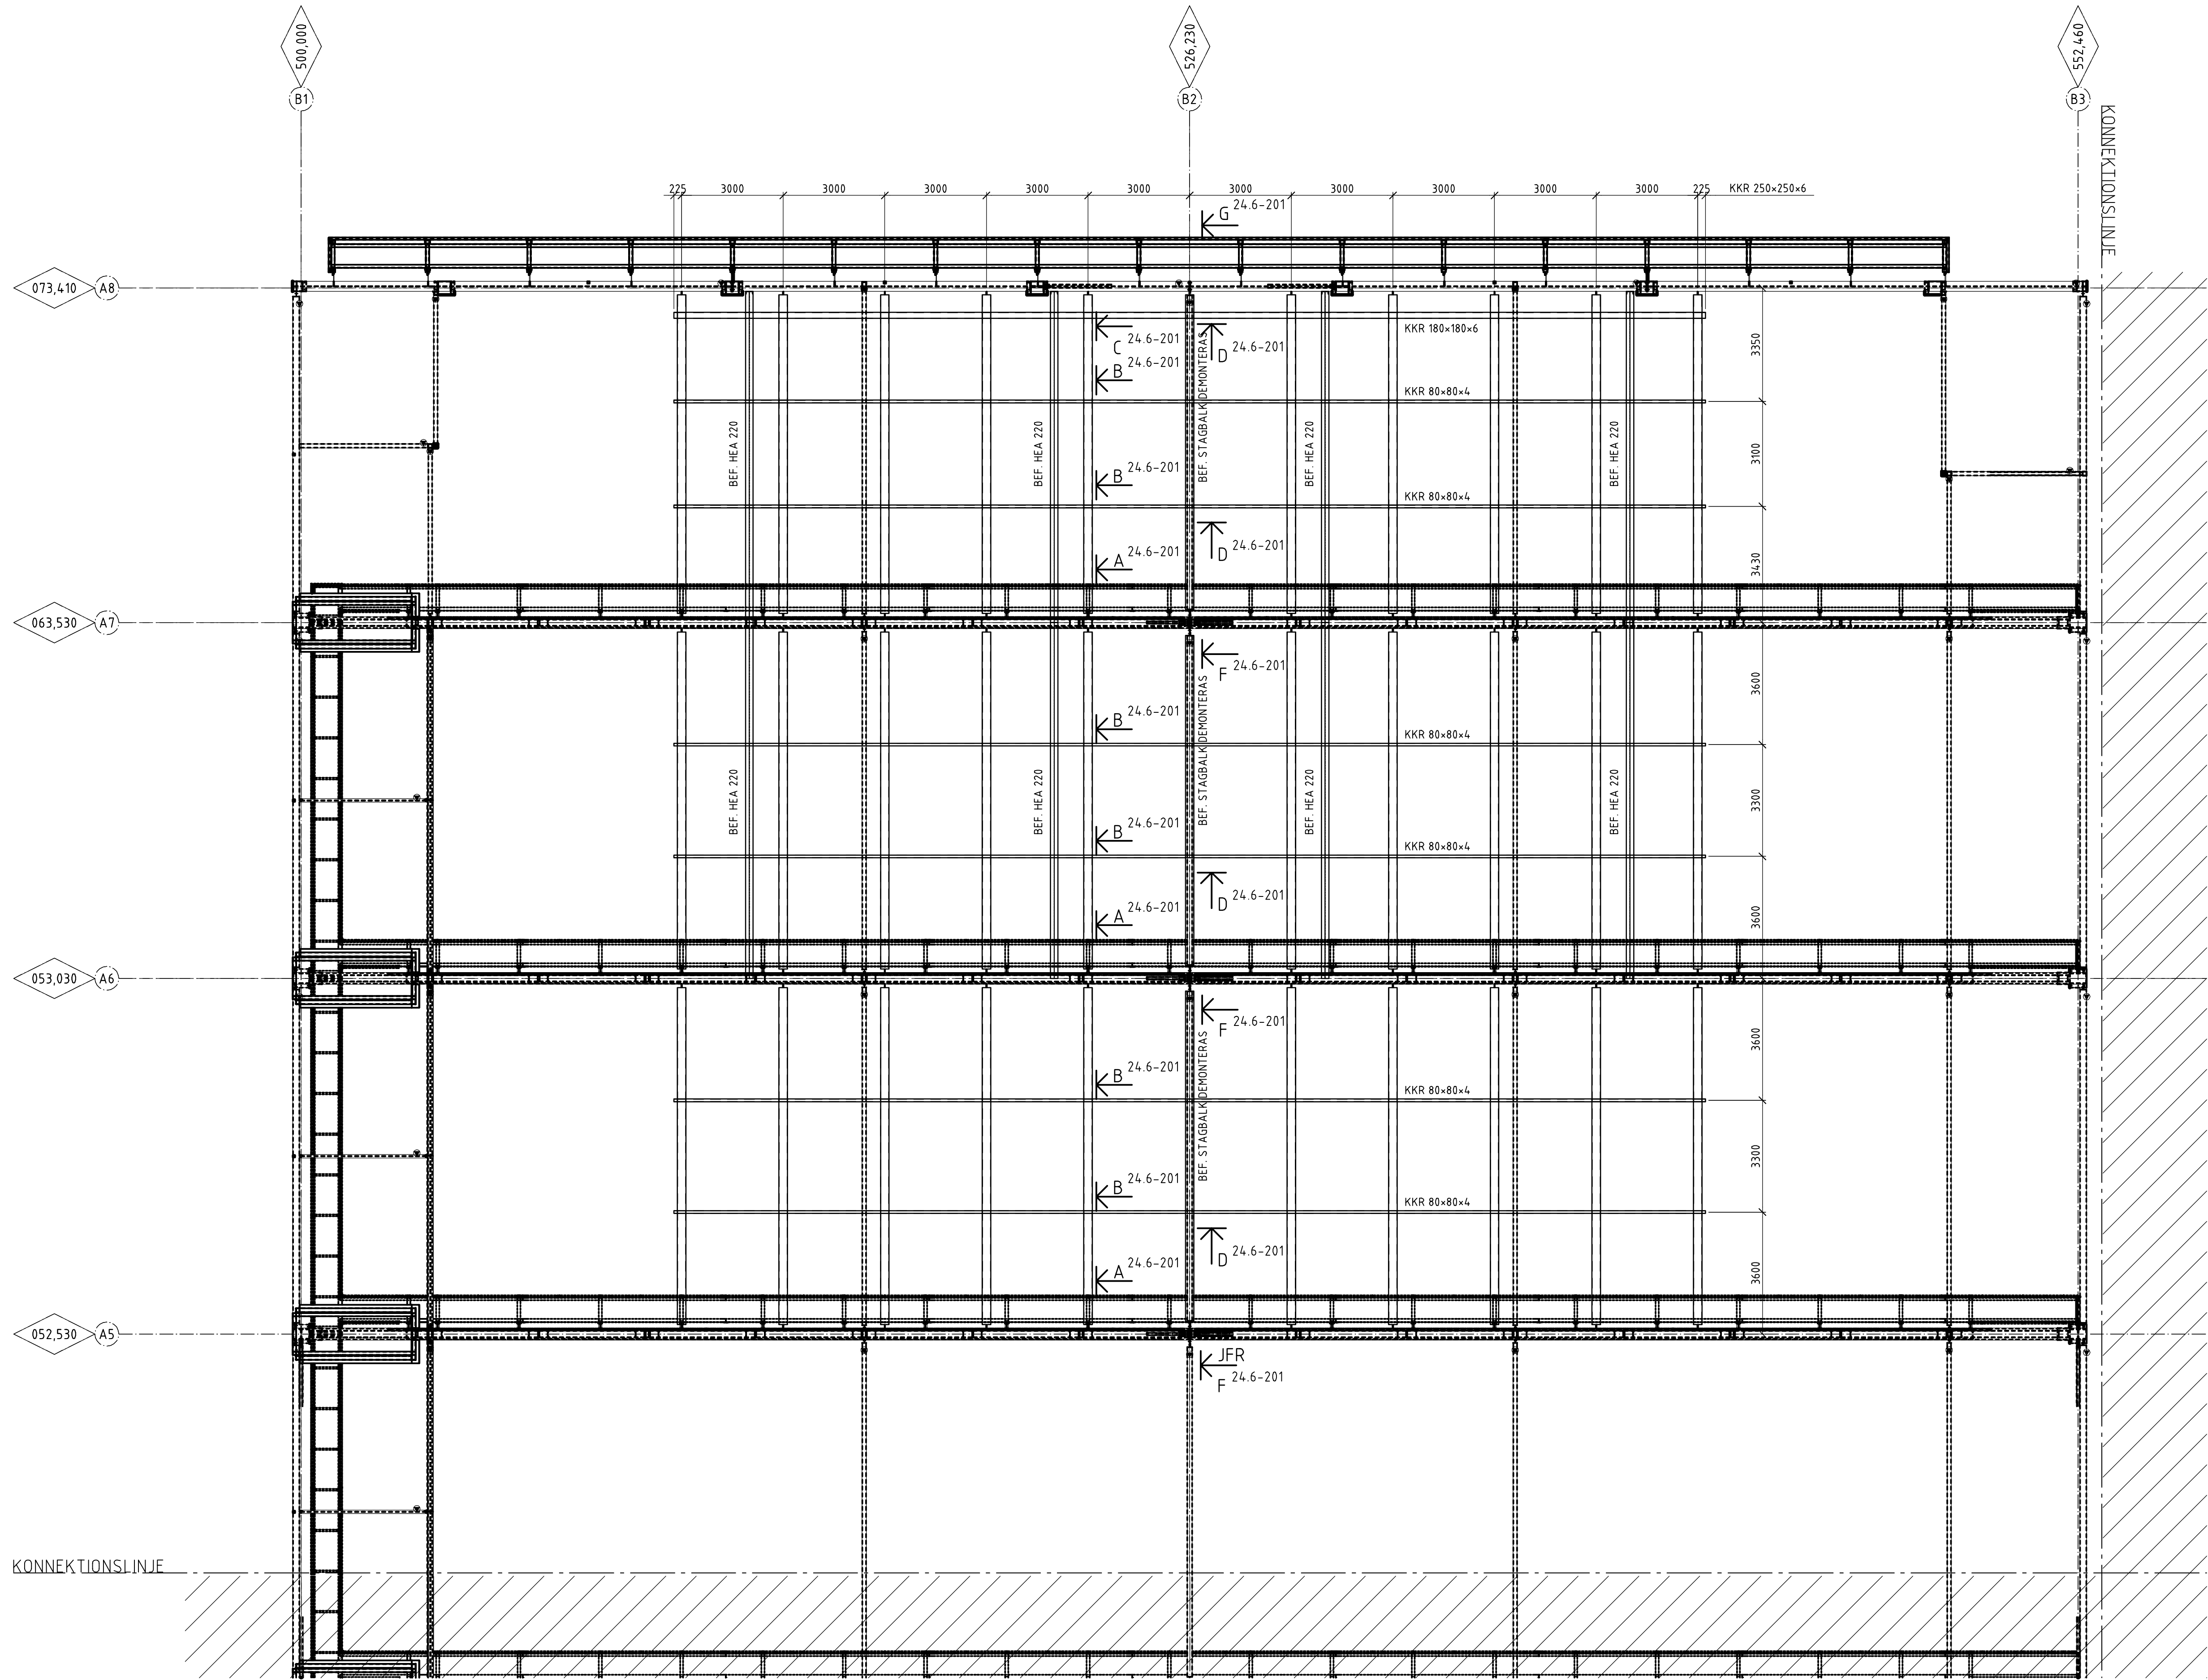

BET	ANT	ÄNDRINGEN AVSER	DATUM	SIGN
			2010-03-05	MP

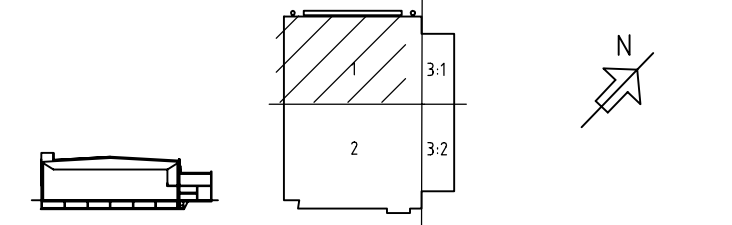

RELATIONSHANDLING



WSP WSP Byggprojektering
Box 8094
SE 700 08 Örebro
Tel +46(0)19-17 89 50
Fax +46(0)19-13 32 00
www.wspgroup.se

A	WHITE ARKITEKTER AB	TEL 019 - 470 22 00	FAX 019 - 470 22 22
X	WSP BYGGPROJEKTERING	TEL 019 - 17 89 50	FAX 019 - 13 32 00
V	ÄE INFRASTRUKTUR AB	TEL 019 - 60146 00	FAX 019 - 61145 92
W	RÖRPLANERING AB	TEL 019 - 472 14 40	TEL 019 - 472 13 40
E	ÅKESSON ELTEKNIK AB	TEL 019 - 26 26 99	FAX 019 - 26 32 69
S1	ALBAÖN AB	TEL 031 - 706 89 20	FAX 031 - 706 89 21
S2	INGEMANSSONS TECHNOLOGY AB	TEL 08 - 709 20 00	FAX 08 - 709 20 10

UPPDRAG NR	1012 8402	RITAD/KONSTR AV	MP	HANDLAGGARE	
DATUM	2010-01-12	ANSVARIG	MATS PERSSON		

CONVENTUM, ARENA
KV. STINSEN, ÖREBRO
STOMME PLAN 5 DEL 1

SKALA	A1: 1:100	NUMMER	K-20.1-501	BET	
A3:	1:200				

Modellversion
Filen K0905
Datum 2010-02-15

Externa referenser: ..\P\MODELL\STAMP.DWG ..\..\A\MODELL\A40P02.DWG

P.L.O.: 2010-03-04 11:23 L:\2435\10128402-Conventum Arena Forb. medlofestival\A_Cad\K\Utskrift\K-20.1-501.dwg semp09073