


Nr	Ändring	Datum	Utf	Grsk
1	Reviderad. Se PM 031010	03-10-10	J-ES	
2	1 st linsång bort	04-03-16	J-ES	

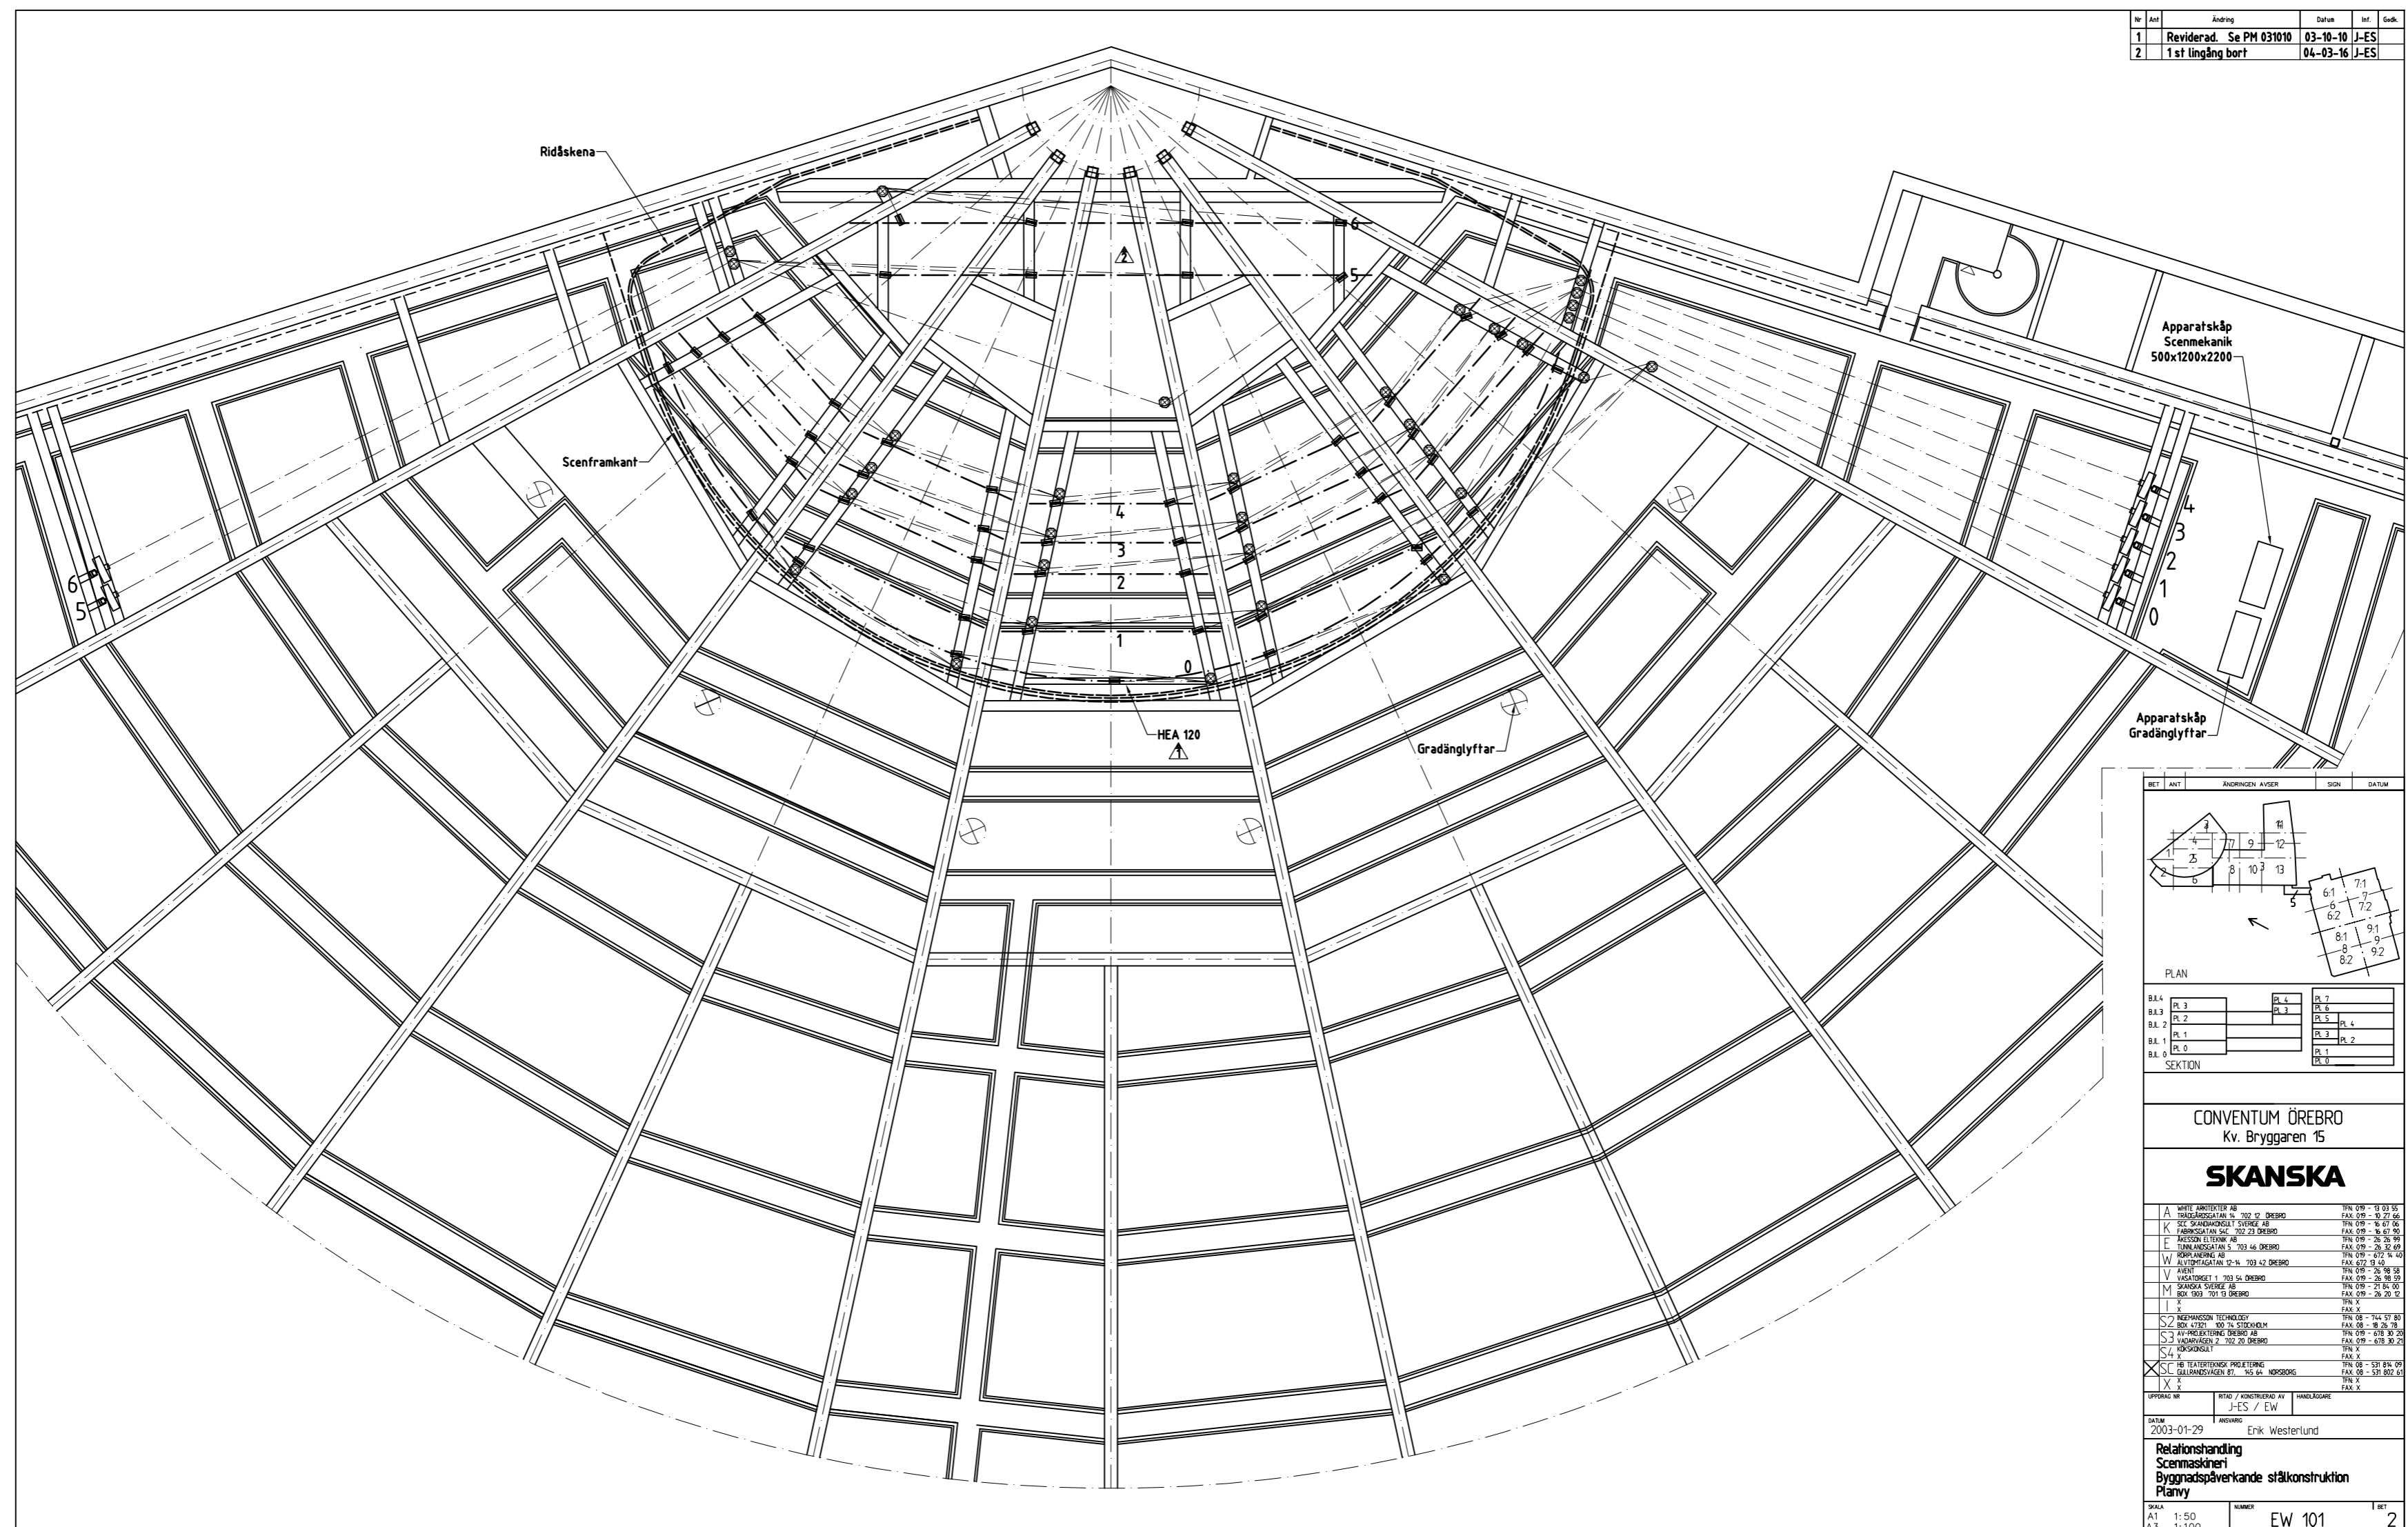

BET	ANT	ÄNDRINGEN AVSER	SON	DATUM

PLAN	SEKTION	

CONVENTUM ÖREBRO
Kv. Bryggaren 15

SKANSKA

UPPGIFTS NR: 2003-01-29
ANVÄNDARE: Erik Westerlund

Relationshandling
Scenmaskineri
Planvy

SKALA	NUMER	REVISOR	BLAD
A1: 1:50	EW 101		2
A3: 1:100			