


Denna situationsplan är baserad på utdrag från digital nybyggnadskarta 06-0135 från Örebro Kommun, erhålles 20051220.

A	RELATIONSHANDLING	2008-03-19	OW
BET	ANT	ÄNDRINGEN AVSER	DATUM SIGN



RELATIONSHANDLING


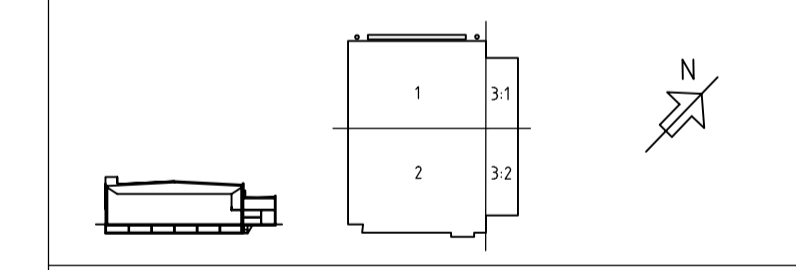


white
White arkitekter AB
Trädgårdsgatan 14
SE 702 12 Örebro
tel +46(0)19-6702200
fax +46(0)19-6702222
www.white.se

A	WHITE ARKITEKTER AB	TEL 019 - 670 22 00	FAX 019 - 670 22 22
K	WSP BYGGPROJEKTERING	TEL 019 - 17 89 50	FAX 019 - 13 32 00
V	ÅF INFRASTRUKTUR AB	TEL 019 - 601 46 00	FAX 019 - 611 45 92
W	RÖRPLANERING AB	TEL 019 - 472 14 40	
E	ÅKESSON ELTEKNIK AB	TEL 019 - 26 26 99	FAX 019 - 26 32 69
S1	ALBACON AB	TEL 031 - 706 89 20	FAX 031 - 706 89 21
S2	INGEMANSSONS TECHNOLOGY AB	TEL 08 - 709 20 00	FAX 08 - 709 20 10

UPPDRAG NR 81 030100
DATUM 2007-02-16
RITAD/WONSTR AV MC
ANSVARIG SVEN GUNNARSON
HANDLÄGGARE BR
CONVENTUM, MASSHALL
KV. STINSEN 19, ÖREBRO

UTGÅNGSPUNKT FÖR UTSÄTTNING
SKALA A1: 1:400 A3: 1:800
NUMMER A-011-2
BET A

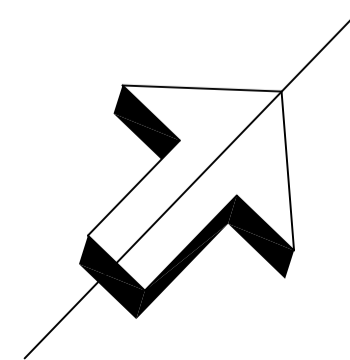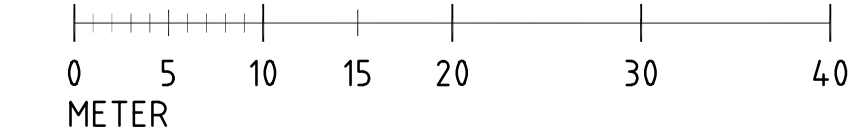

Modellversion
Filenam A_P2
Datum 2008-04-07

PLO: 2008-05-27 16:48 R:\ConPhass\030100\RELA\TIDSHANDLING\A\TID\A\TIT_2.dwg 810w