


| | | | |
|-----|-------------------|-----------------|------------|
| A | RELATIONSHANDLING | 2008-03-19 | OW |
| BET | ANT | ÄNDRINGEN AVSER | DATUM SIGN |

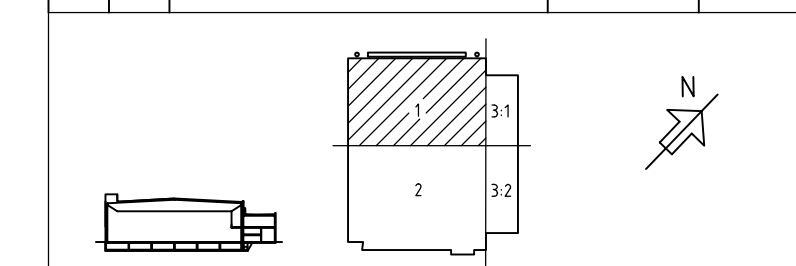

RELATIONSHANDLING

ÖREBROPORTEN
Skapar rum för utveckling


white
White arkitekter AB
Trädgårdsgatan 14
SE 702 12 Örebro
tel +46(0)19-6702200
fax +46(0)19-6702222
www.white.se

| | | | |
|----|----------------------------|---------------------|---------------------|
| A | WHITE ARKITEKTER AB | TEL 019 - 670 22 00 | FAX 019 - 670 22 22 |
| K | WSP BYGGPROJEKTERING | TEL 019 - 17 89 50 | FAX 019 - 13 32 00 |
| V | ÅF INFRASTRUKTUR AB | TEL 019 - 601 46 00 | FAX 019 - 611 45 92 |
| W | RÖRPLANERING AB | TEL 019 - 472 14 40 | |
| E | ÅKESSON ELTEKNIK AB | TEL 019 - 26 26 99 | FAX 019 - 26 32 69 |
| S1 | ALBACON AB | TEL 031 - 706 89 20 | FAX 031 - 706 89 21 |
| S2 | INGEMANSSONS TECHNOLOGY AB | TEL 08 - 709 20 00 | FAX 08 - 709 20 10 |

| | | |
|------------|----------------|-------------|
| UPPDRAG NR | RITAD/INSTR AV | HANDLÄGGARE |
| 81 030100 | SAX | |
| DATUM | ANSVARIG | |
| 2007-05-21 | SVEN GUNNARSON | |

CONVENTUM, MASSHALL
KV. STINSEN 19, ÖREBRO

| | | | |
|------------------------|-----------|-------------|-----|
| PLAN 3, DEL 1 (+17.26) | SKALA | NUMMER | BET |
| | A1: 1:100 | A-40.1-1031 | A |
| | A3: 1:200 | | |

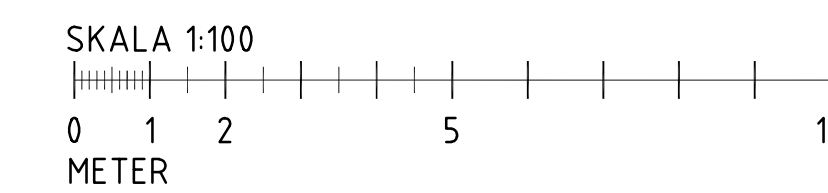

A
Modellförfattare: Mod. P02
Filen: 2008-04-07
Datum