


| | | | |
|-----|-------------------|-----------------|-------|
| A | RELATIONSHANDLING | 2008-03-19 | OW |
| BET | ANT | ÄNDRINGEN AVSER | DATUM |
| | | | SIGN |

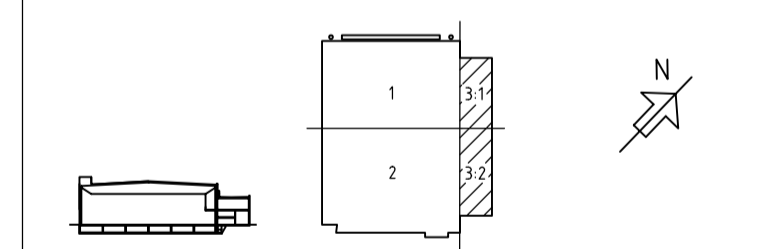

RELATIONSHANDLING

ÖREBROPORTEN
Skapar rum för utveckling

white
White arkitekter AB
Trädgårdsgatan 14
SE 702 12 Örebro
tel +46(0)19-6702200
fax +46(0)19-6702222
www.white.se

| | | | |
|----|----------------------------|---------------------|---------------------|
| A | WHITE ARKITEKTER AB | TEL 019 - 670 22 00 | FAX 019 - 670 22 22 |
| K | WSP BYGGPROJEKTERING | TEL 019 - 17 89 50 | FAX 019 - 13 32 00 |
| V | ÄF INFRASTRUKTUR AB | TEL 019 - 601 46 00 | FAX 019 - 611 45 92 |
| W | RÖRPLANERING AB | TEL 019 - 472 14 40 | |
| E | ÅKESSON ELTEKNIK AB | TEL 019 - 26 26 99 | FAX 019 - 26 32 69 |
| S1 | ALBAÇON AB | TEL 031 - 706 89 20 | FAX 031 - 706 89 21 |
| S2 | INGEMANSSONS TECHNOLOGY AB | TEL 08 - 709 20 00 | FAX 08 - 709 20 10 |


UPPDRAG NR: 81 030100
RITAD/KONSTR AV: SAX
ANSVARIG: SVEN GUNNARSON
HANDLÄGGARE

DATUM: 2007-05-21
CONVENTUM, MASSHALL
KV. STINSEN 19, ÖREBRO

PLAN 6, DEL 3, YTERTAK (+26.30)

SKALA: A1: 1:100, A3: 1:200
NUMMER: A-40.1-1063
BET: A

SKALA 1:100

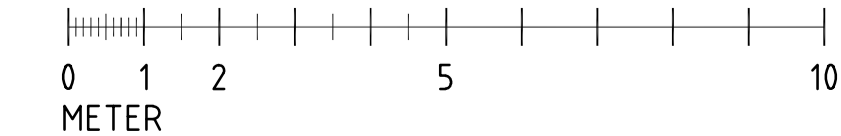

A
Modellförfattare: Axel P. 2008-04-08