


Modellfilisversion
Filnamn: E62P06
Datum: 2008-05-07

Modellfilisversion
Filnamn: A01_P06
Datum: 2007-07-02

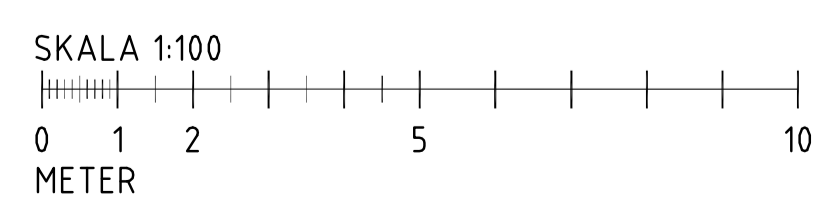

BET	ANT	ÄNDRINGEN AVSER	DATUM	SIGN
RELATIONSHANDLING 080507				
 Skapar rum för utveckling				
 Leif Åkesson elteknik ab <small>Leif Åkesson elteknik ab, Tunnländsgatan 5, 2tr, Box 1447, 701 14 Örebro Telefon 019-26 26 99 Mobil 070-086 26 99 Telefax 019-26 32 69</small>				
A		WHITE ARKITEKTER AB	TEL 019 - 470 22 00	FAX: 019 - 470 22 22
K		WSP BYGGPROJEKTERING	TEL 019 - 17 89 50	FAX: 019 - 13 32 00
V		ÅF INFRASTRUKTUR AB	TEL 019 - 60146 00	FAX: 019 - 61145 92
W		RÖRPLANERING AB	TEL 019 - 472 14 40	
E		ÅKESSON ELTEKNIK AB	TEL 019 - 26 26 99	FAX: 019 - 26 32 69
S1		ALBACON AB	TEL 031 - 706 89 20	FAX: 031 - 706 89 21
S2		INGEMANSSONS TECHNOLOGY AB	TEL 08-709 20 00	FAX: 08 - 709 20 10
UPPDRAG NR	0701-1	RITAD/KONSTR AV	DC	HANDLÄGGARE
DATUM	2007-05-11	ANSVARIG	LEIF ÅKESSON	L ÅKESSON
CONVENTUM, MASSHALL KV. STINSEN 19, ÖREBRO				
PLAN 6 - KRAFT				
SKALA	A1: 1:100	NUMMER	E62-01-6012	BET