


Modellfilisversion  
Filnamn: E62P06  
Datum: 2008-05-07

Modellfilisversion  
Filnamn: A01\_P06  
Datum: 2007-07-02

Externa referenser: \PMODELL\STAMPDVG \PMODELL\PM1\_P1DVG \AMODELL\A40P06DVG \EMODELL\E62P06DVG \EMODELL\E62T01DVG

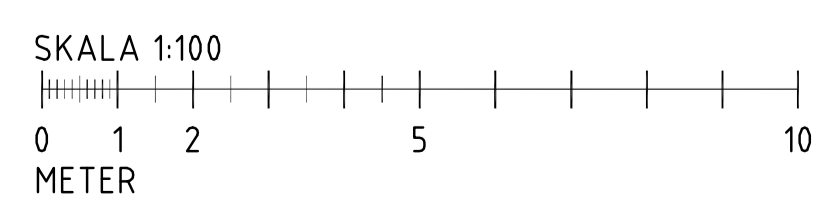

BET	ANT	ÄNDRINGEN AVSER	DATUM	SIGN
<b>RELATIONSHANDLING 080507</b>				
 Skapar rum för utveckling				
<b>Åkessons elteknik ab</b> <small>Leif Åkessons elteknik ab Tunnländsgatan 5, 2tr Box 1447, 701 14 Örebro            Telefon 019-26 26 99 Mobil 070-066 26 99 Telefax 019-26 32 69</small>				
A		WHITE ARKITEKTER AB	TEL 019 - 470 22 00 FAX: 019 - 470 22 22	
K		WSP BYGGPROJEKTERING	TEL 019 - 17 89 50 FAX: 019 - 13 32 00	
V		ÄF INFRASTRUKTUR AB	TEL 019 - 601 46 00 FAX: 019 - 611 45 92	
W		RÖRPLANERING AB	TEL 019 - 472 14 40	
E		ÅKESSON ELTEKNIK AB	TEL 019 - 26 26 99 FAX: 019 - 26 32 69	
S1		ALBAÇON AB	TEL 031 - 706 89 20 FAX: 031 - 706 89 21	
S2		INGEMANSSONSS TECHNOLOGY AB	TEL 08 - 709 20 00 FAX: 08 - 709 20 10	
UPPDRAG NR	0701-1	RITAD/KONSTR AV	DC	HANDLAGGARE
DATUM	2007-05-11	ANSVARIG	LEIF ÅKESSON	
<b>CONVENTUM, MASSHALL</b> KV. STINSEN 19, ÖREBRO				
<b>PLAN 6 - KRAFT</b>				
SKALA	A1: 1:100	NUMMER	E62-01-6013	BET
	A3: 1:200			